

Netzauskunft

PLEdoc GmbH • Gladbecker Straße 404 • 45326 Essen

Telefon 0201/36 59 - 500
E-Mail netzauskunft@pledoc.deVerbandsgemeinde Kaisersesch
Rainer Weiler
Am Römerturm 2
56759 Kaisersescherstellt Kligge, Ramona
Durchwahl 0201/3659-310Ihr Zeichen
3/610-12-01Ihre Nachricht vom
17.04.2025Anfrage an
PLEdocunser Zeichen
20250500780Datum
09.05.2025

**Neufassung des Flächennutzungsplanes der Verbandsgemeinde Kaisersesch (FNP)
- Teilbereich Erneuerbare Energien "Freiflächen-Photovoltaikanlagen";
Hier: Beteiligung gem. § 2 Abs. 2 BauGB und § 4 Abs. 1 BauGB**

Tabelle der betroffenen Anlagen:

Eigentümer	Leitungstyp	Status	Leitungsnr.	DN	Blatt	Schutzstreifen m	Beauftragter
Open Grid Europe	Nachrichtenkabel	ausser Betrieb	RG999003001	-	40-n, 41-n	1	Alexander Berg 0201/3642-38130 Mayen

**Bezug: unser Schreiben 20240101877 vom 16.01.2024 an die Kreisverwaltung
Cochem-Zell; FB 6 Bauen und Umwelt - Untere Landesplanungsbehörde**

Sehr geehrte Damen und Herren,

von der Open Grid Europe GmbH (OGE), Essen, sind wir mit der Wahrnehmung ihrer Interessen im Rahmen der Bearbeitung von Fremdplanungsanfragen und öffentlich-rechtlichen Verfahren beauftragt.

Die auf Ihrer Internetseite zur Einsicht gestellten Entwurfsunterlagen zu dem angezeigten Bauleitverfahren haben wir auf unsere Belange hin überprüft.

Im Geltungsbereich der Neufassung des Flächennutzungsplanes der Verbandsgemeinde Kaisersesch (FNP) - Teilbereich Erneuerbare Energien "Freiflächen-Photovoltaikanlagen" verläuft das eingangs genannte Nachrichtenkabel. Wir haben den Verlauf des Nachrichtenkabels in den Übersichtsplan graphisch übernommen und mit Kenndaten versehen. Beachten Sie bitte, dass diese Eintragung lediglich zur groben Übersicht geeignet ist.

Geschäftsführer: Marc-André Wegener

PLEdoc GmbH • Gladbecker Straße 404 • 45326 Essen
Telefon: 0201 / 36 59-0 • Internet: www.pledoc.de
Amtsgericht Essen - Handelsregister B 9864 • USt-IdNr. DE 170738401Zertifikatsnummer
45326/10-22Zertifiziert nach
DIN EN ISO 9001:2015

Im Bereich der übrigen Ortsgemeinden verlaufen keine von uns verwalteten Versorgungsanlagen der OGE.

Zu Ihrer Information erhalten Sie die entsprechenden Bestandspläne des Nachrichtenkabels.

Mit unserem Schreiben 20240101877 an die Kreisverwaltung Cochem-Zell haben wir bereits folgende Aussagen abgegeben, die nach wie vor Gültigkeit haben und zu beachten sind:

Das außer Betrieb befindliche Nachrichtenkabel kann bei den weiteren Planungen unberücksichtigt bleiben und, soweit es für den Bau der Photovoltaikanlage erforderlich sein sollte, nach vorheriger Abstimmung mit dem Beauftragten der OGE ausgebaut werden. Der Ausbau darf ausschließlich durch die OGE veranlasst werden.

Wir erheben daher gegen die Neudarstellung von Freiflächen-Photovoltaikanlagen im Flächennutzungsplan der Verwaltungsgemeinschaft Kaisersesch keine Einwände.

Mit freundlichen Grüßen
PLEdoc GmbH

- Dieses Schreiben ist ohne Unterschrift gültig -

Anlagen Planunterlagen

Datenschutzhinweis:

Im Rahmen der Netzauskunft, werden die von Ihnen angegebenen personenbezogenen Daten zum Zweck der Bearbeitung Ihres Anliegens und zur Kontaktaufnahme mit Ihnen verarbeitet. Rechtsgrundlage der Verarbeitung ist Art. 6 Abs. 1 lit. c DSGVO. Die Aufbewahrungs- bzw. Löschungsfrist beträgt 10 Jahre, sofern nicht bei einer von uns jährlich durchgeführten Überprüfung ein Zweckfortfall der Aufbewahrung festgestellt wird.

Sie haben das Recht auf Auskunft, Berichtigung, Löschung oder Einschränkung und Übertragbarkeit der Sie betreffenden personenbezogenen Daten. Zudem haben Sie das Recht auf Widerspruch gegen die Verarbeitung Ihrer personenbezogenen Daten.




Negativ-Nr.
20044
Datum

Die Leitung ist
kathodisch geschützt.

Koordinatengaben
in Gauß-Krüger

Meßstab-Nr.
Kartestrom
Amt für Flurbereinigung Mayen

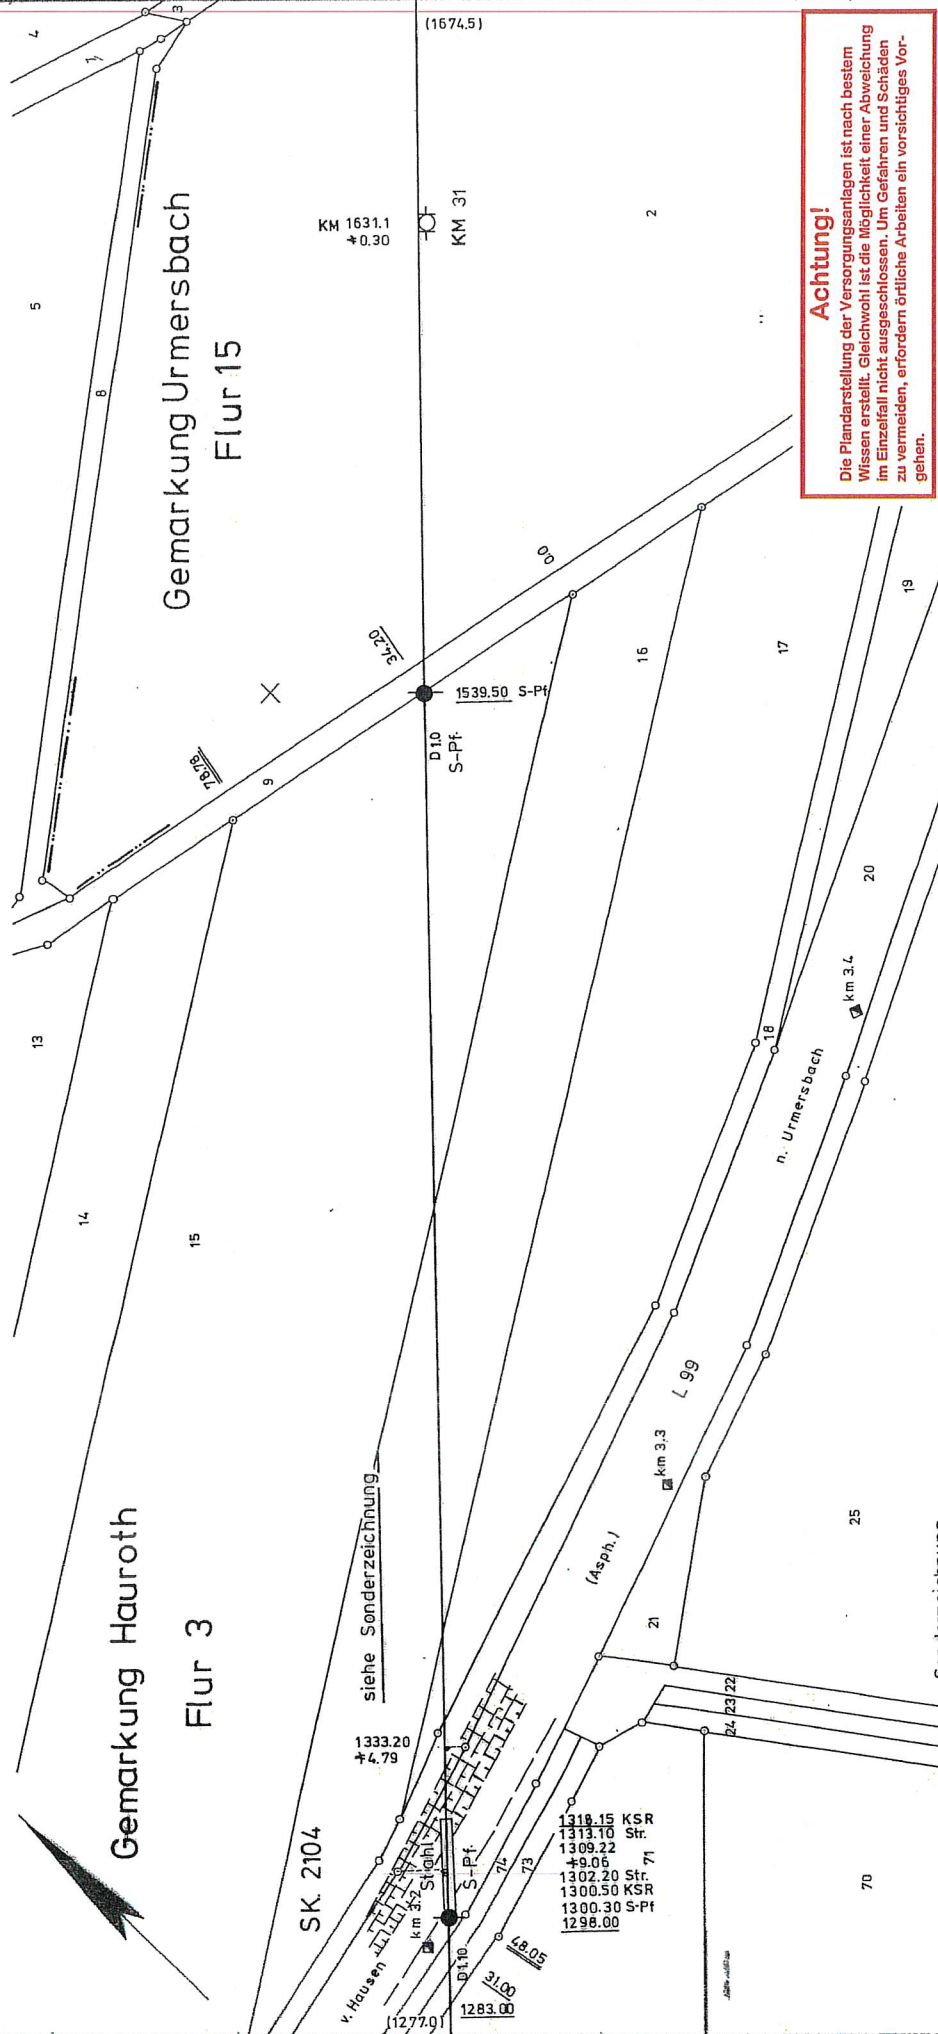

Kabel
Ausser Betrieb!

Datum	Plan-Berichtigung	Bearbeiter	Grundlage
05.03.2008	Bl	442505	

RUNDAS AKTIENGESELLSCHAFT

Abt. Planung und Vermessung (L-V)

Essen, den

Leitung: Kabelverbindung Ulmen-Meiserich/Andernach

Gemarkung Haurath, Urmersbach

Gemeinde Haurath, Urmersbach

Kreis Cochem-Zell

Abgeh. Ltg. u. L.A. Kom.

Kom. 04 - 24.99

Leitungs-Nr. 999.003.01

Blatt-Nr. G 40n

Maßstab 1:1000

Anlage zum Antrag vom

1. Linie












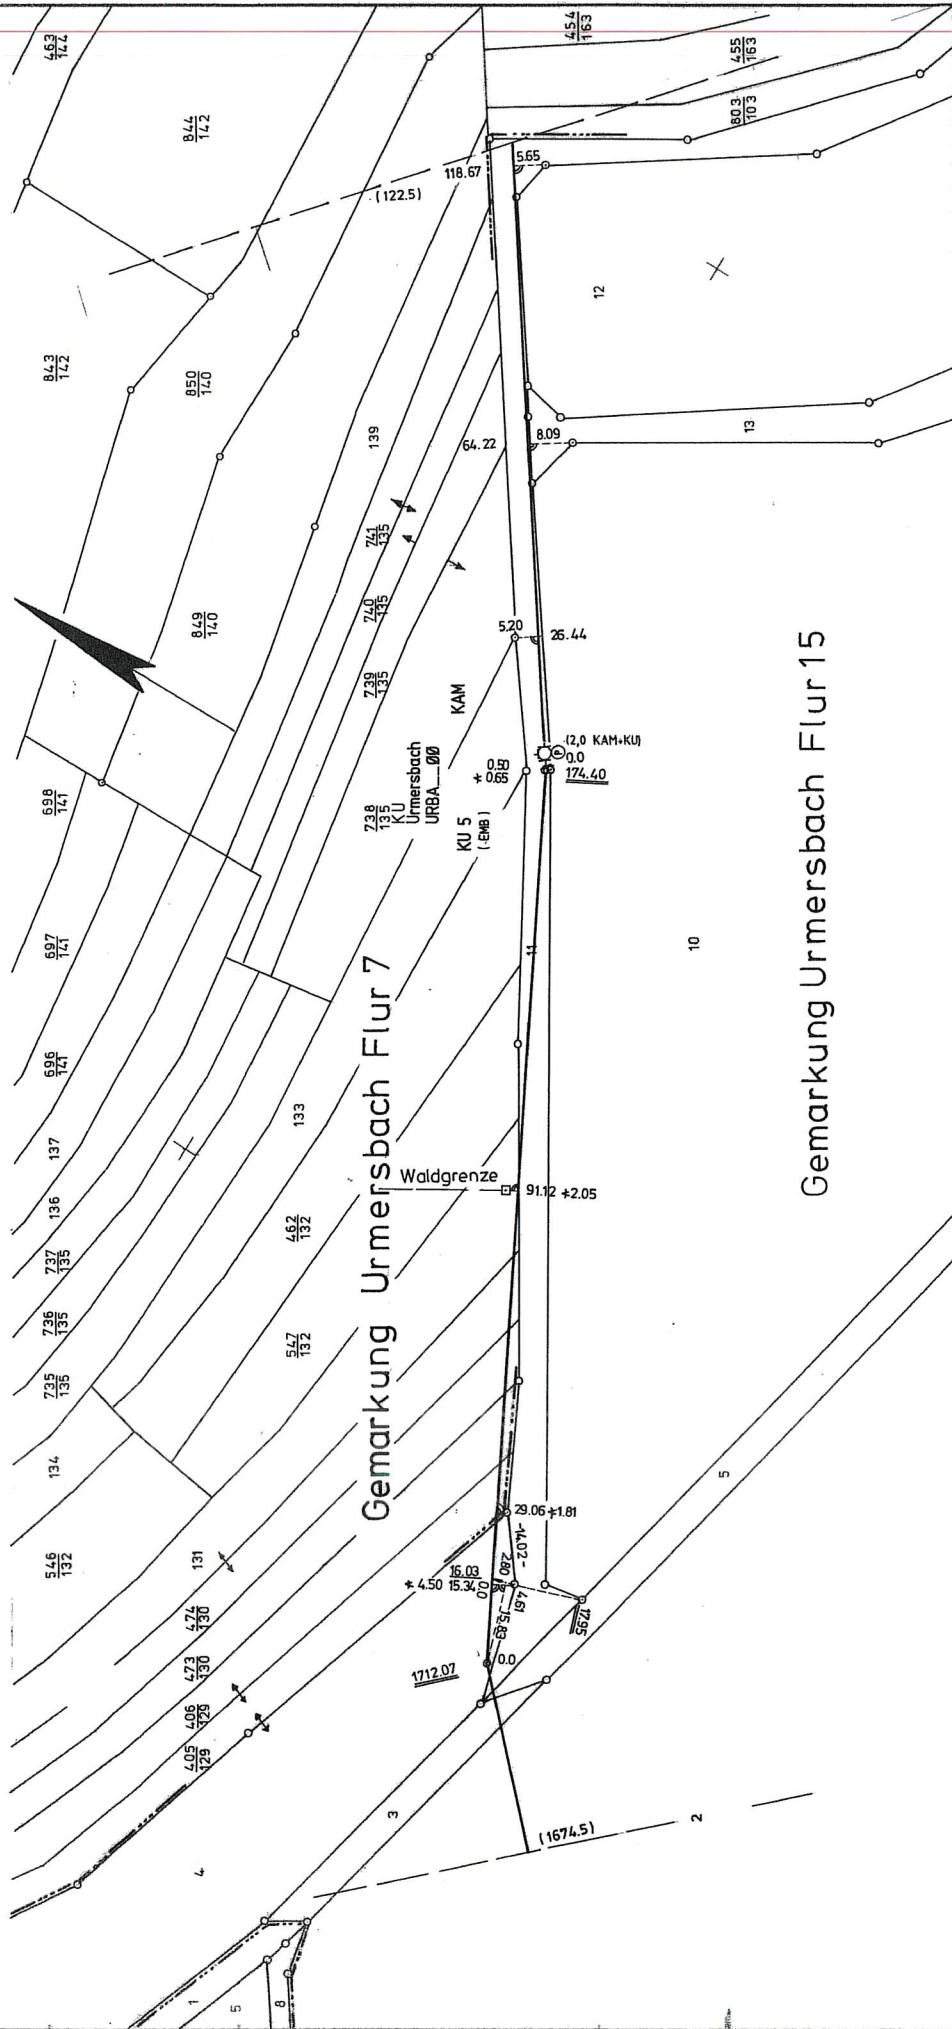

Gemarkung Urmersbach Flur 15

Kabel
Ausser Betrieb!

RUMROS AKTIENGESellschaft

Abt. Planung und Vermessung (L-V)


Die Plandarstellung der Versorgungsanlagen ist nach bestem Wissen erstellt. Gleichwohl ist die Möglichkeit einer Abweichung im Einzelfall nicht ausgeschlossen. Um Gefahren und Schäden zu vermeiden, erfordern örtliche Arbeiten ein vorsichtiges Vorgehen.

TBZN RK 901122

Anlage zum Antrag vom

n- Meiserich / Andernach

Gemarkung Urmersbach

Gemeinde Urmersbach

Kreis	Cochem-Zell

== Schutzstreifen. Breite = 1.00 m

○ bis ○ = Plan-Nr. d. Vermess.-Registers

Diesem Plan liegen katasteramtl. Unterlagen zu Grunde. Signaturen nach DIN 18702.

Leitungs-Nr. 999.003.01	Blatt-Nr. 641n
----------------------------	-------------------

Adel. u. Kadel repr. 6.5.75 fr. Dist. pl. Sept. 78 Jajin

Z

Pro-
fession